




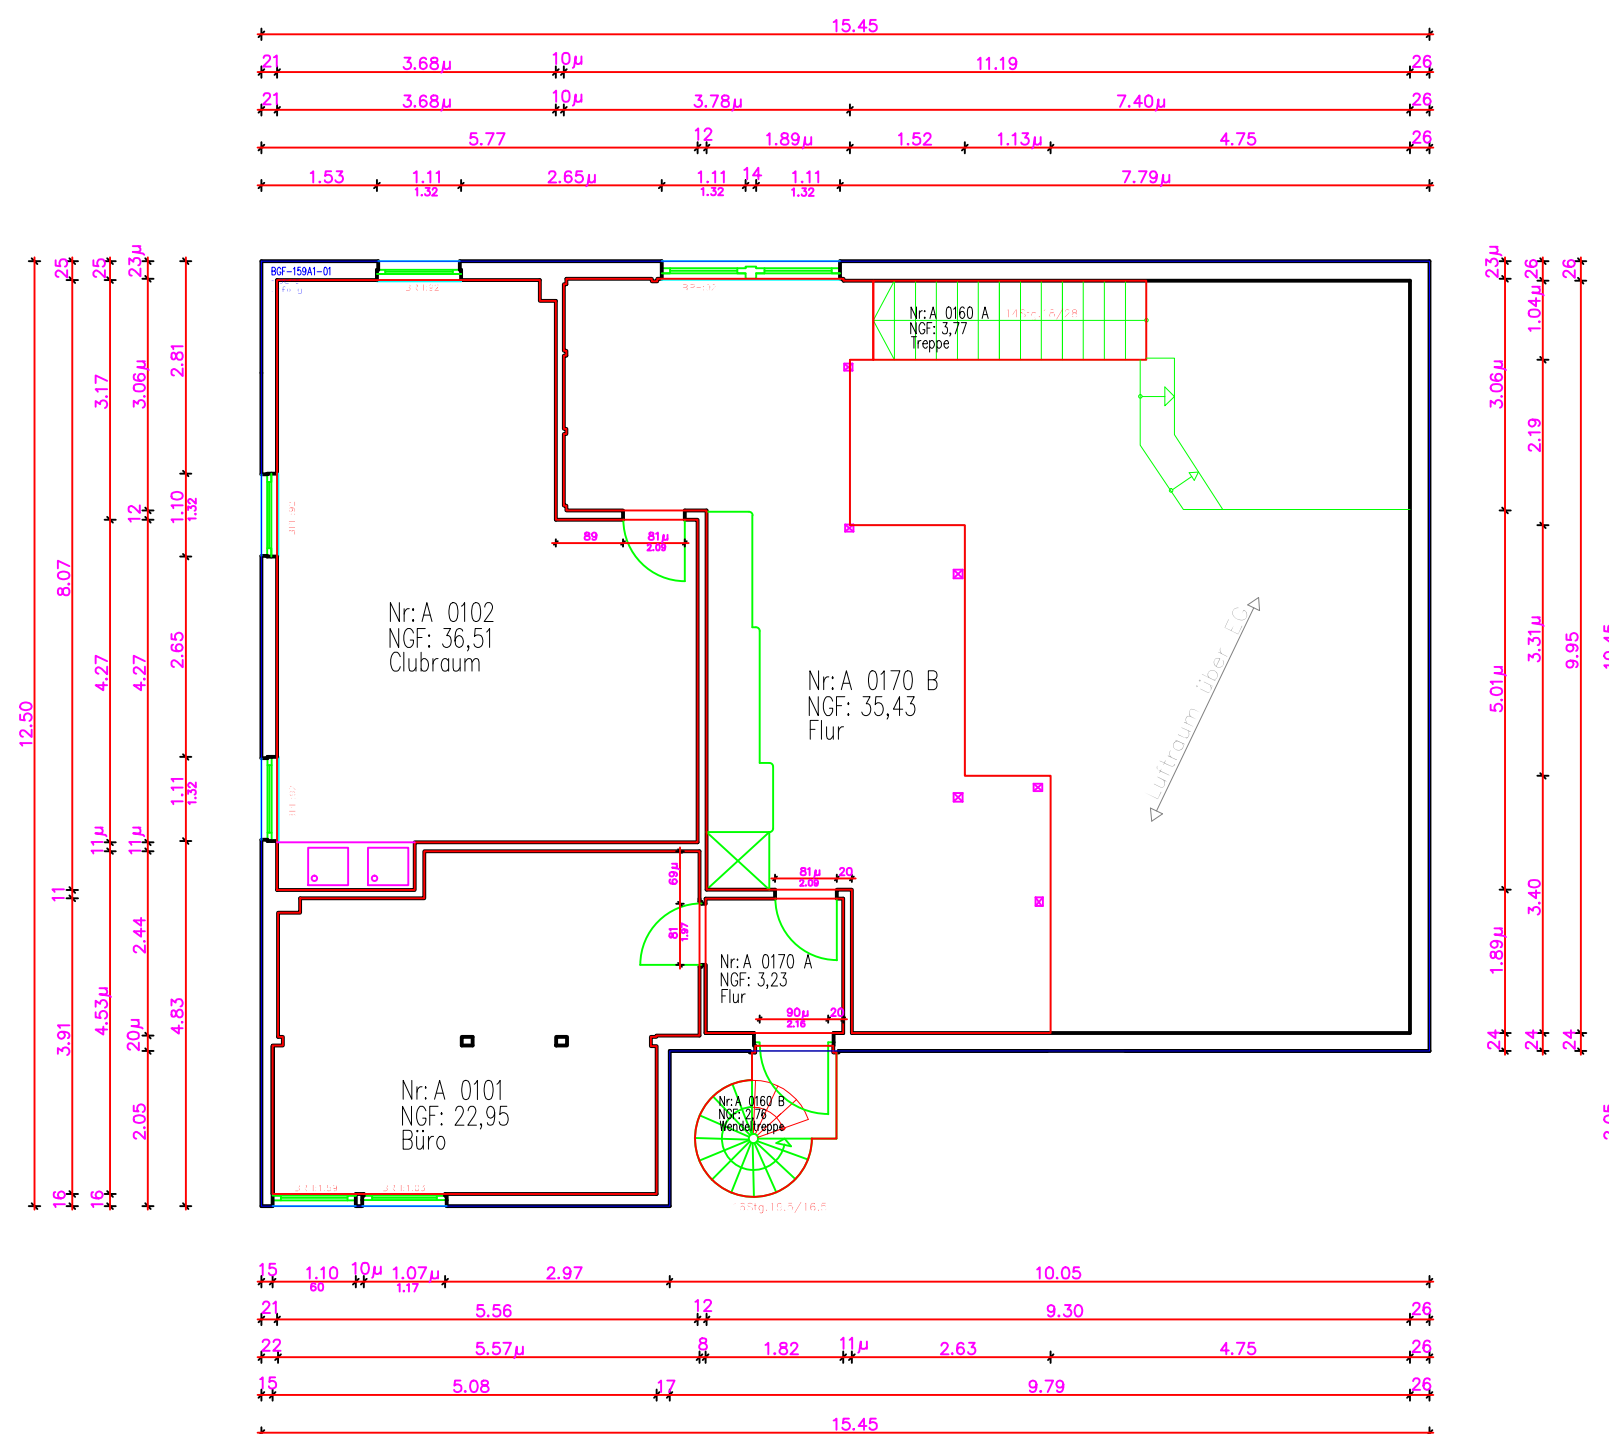

Plotdatum:
22.6.2009

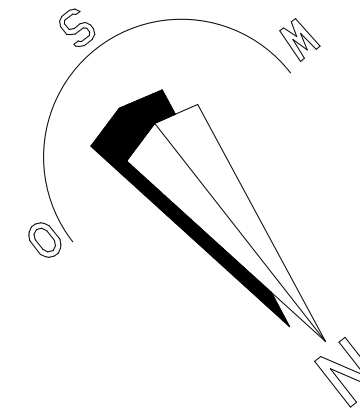

h			
g			
f			
e			
d			
c			
b			
a			
	Bemerkung:	Bearbeiter:	Datum:

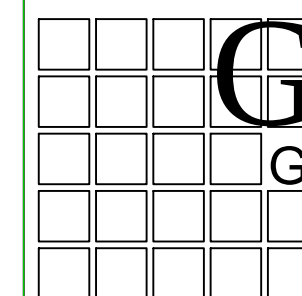

Gebäudemanagement
Stadt Erlangen

Liegenschaft: A

Jugendclub Omega

Komplex: 159 Jugendclub Omega	Straße: Michael-Vogel-Strasse		Hausnr.: 001 G
Gebäude: 1 Jugendclub	Bauteil: A	Geschoss: 01	Raum:


Planbezeichnung:

BESTANDSPLAN

Grundriss OG

Zugehörige Zeichnungen:

Datum:	22.06.2009	Ersatz für:	
Maßstab:	1: 100	Projekt-Nr.:	Blatt-Nr.: 2 von 2
Amt:		Sachgeb./Sachber.:	Gez.: R.Fuks

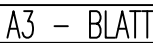

Liegenschaft: A
Jugendclub Omega

Planbezeichnung:

BESTANDSPLAN
Grundriss EG

Datum:	22.06.2009	Ersatz für:	
Maßstab:	1: 100	Projekt-Nr.:	Blatt-Nr.: 1 von 2
Amt:		Sachgeb./Sachber.:	Gez.: R.Fuks