


1. Obergeschoss Nebengebäude Michael Poeschke Schule Deckensanierung

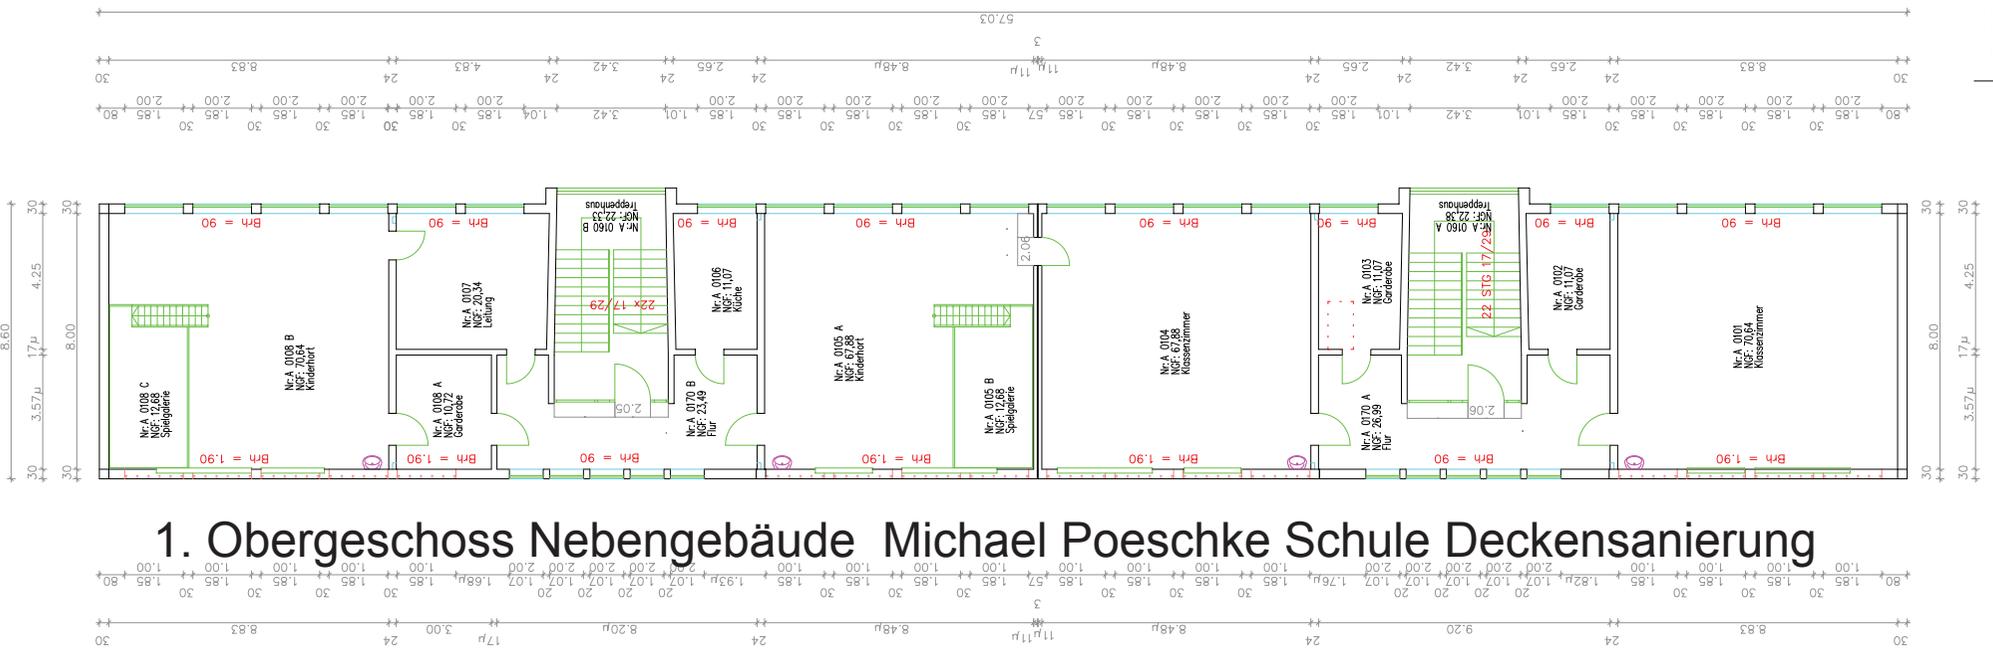

7	6	5	4	3	2	1
Zonenplan Nr.:						
GM						
Gebäude						
S						

Bezeichnet:	
Michael Poeschke-Schule	
Komplex 145	Strk
Michael-Poeschke-Schule	Lie
Gebäude - 2	Bt.
Seitengeb.	
Flächeninhalt: m²:	

BESTANDSPLAN
Grundriss 1.OG
Seitengebäude

Zurücklage-Zustand:	Er
Datum:	31.01.2001
Maßstab:	1: 100
Arzt:	S.M.

Plan: 06.09.2016