





Bestandsplan


Holzbrücke 0,5 Mp/m² für
Fußgänger und Radfahrer
nach DIN 1074/1072

Schnitt B-B

3 Stück 3,50 iL.
1 Stück 2,50 iL.

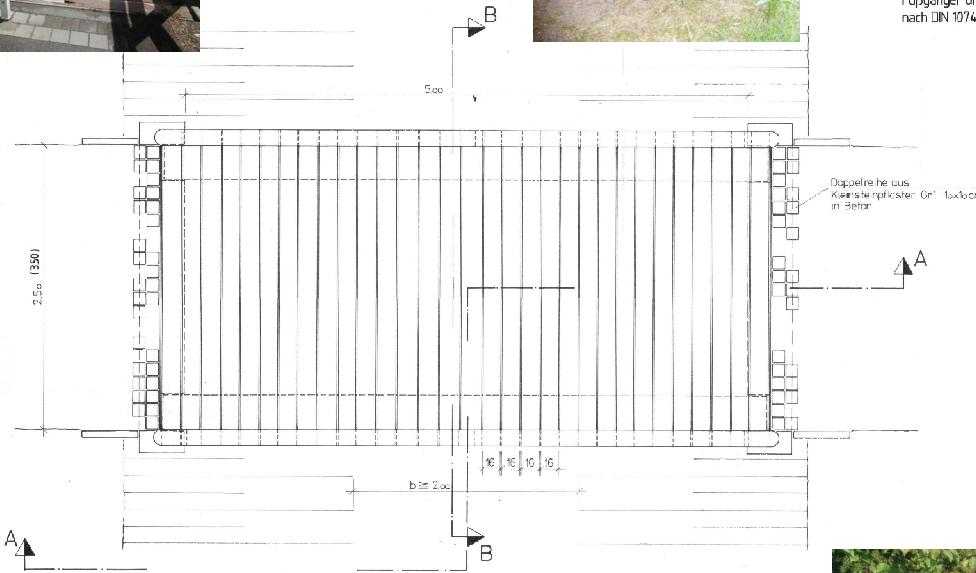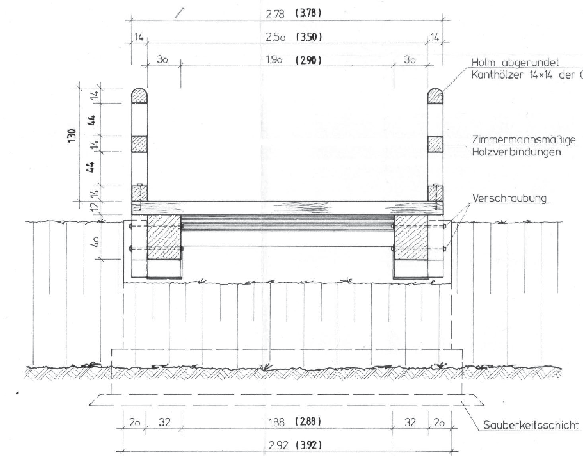

Schnitt A-A

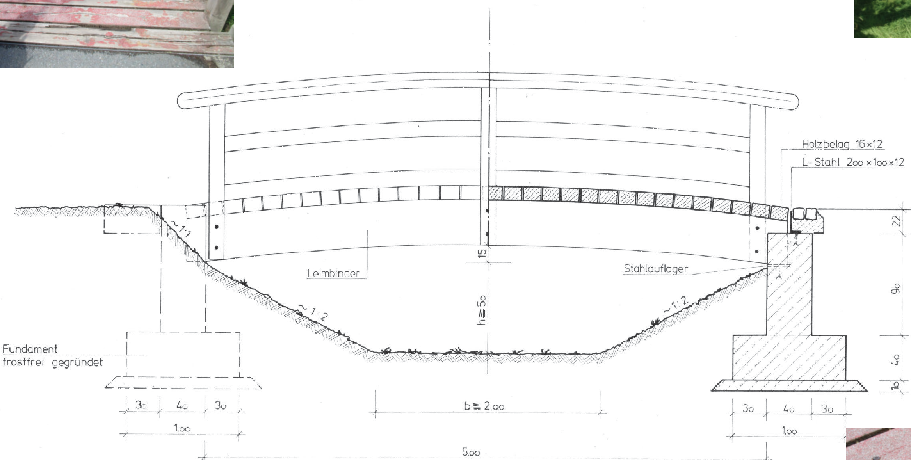


Brücken bei Mulde Ost bei km 0+045 - 0+049
km 0+1695 - 0+1735
km 0+299 - 0+3015
km 0+373 - 0+377



Maßangaben vorbehaltlich
der statischen Berechnung
und Brückennutzung

[illegible]