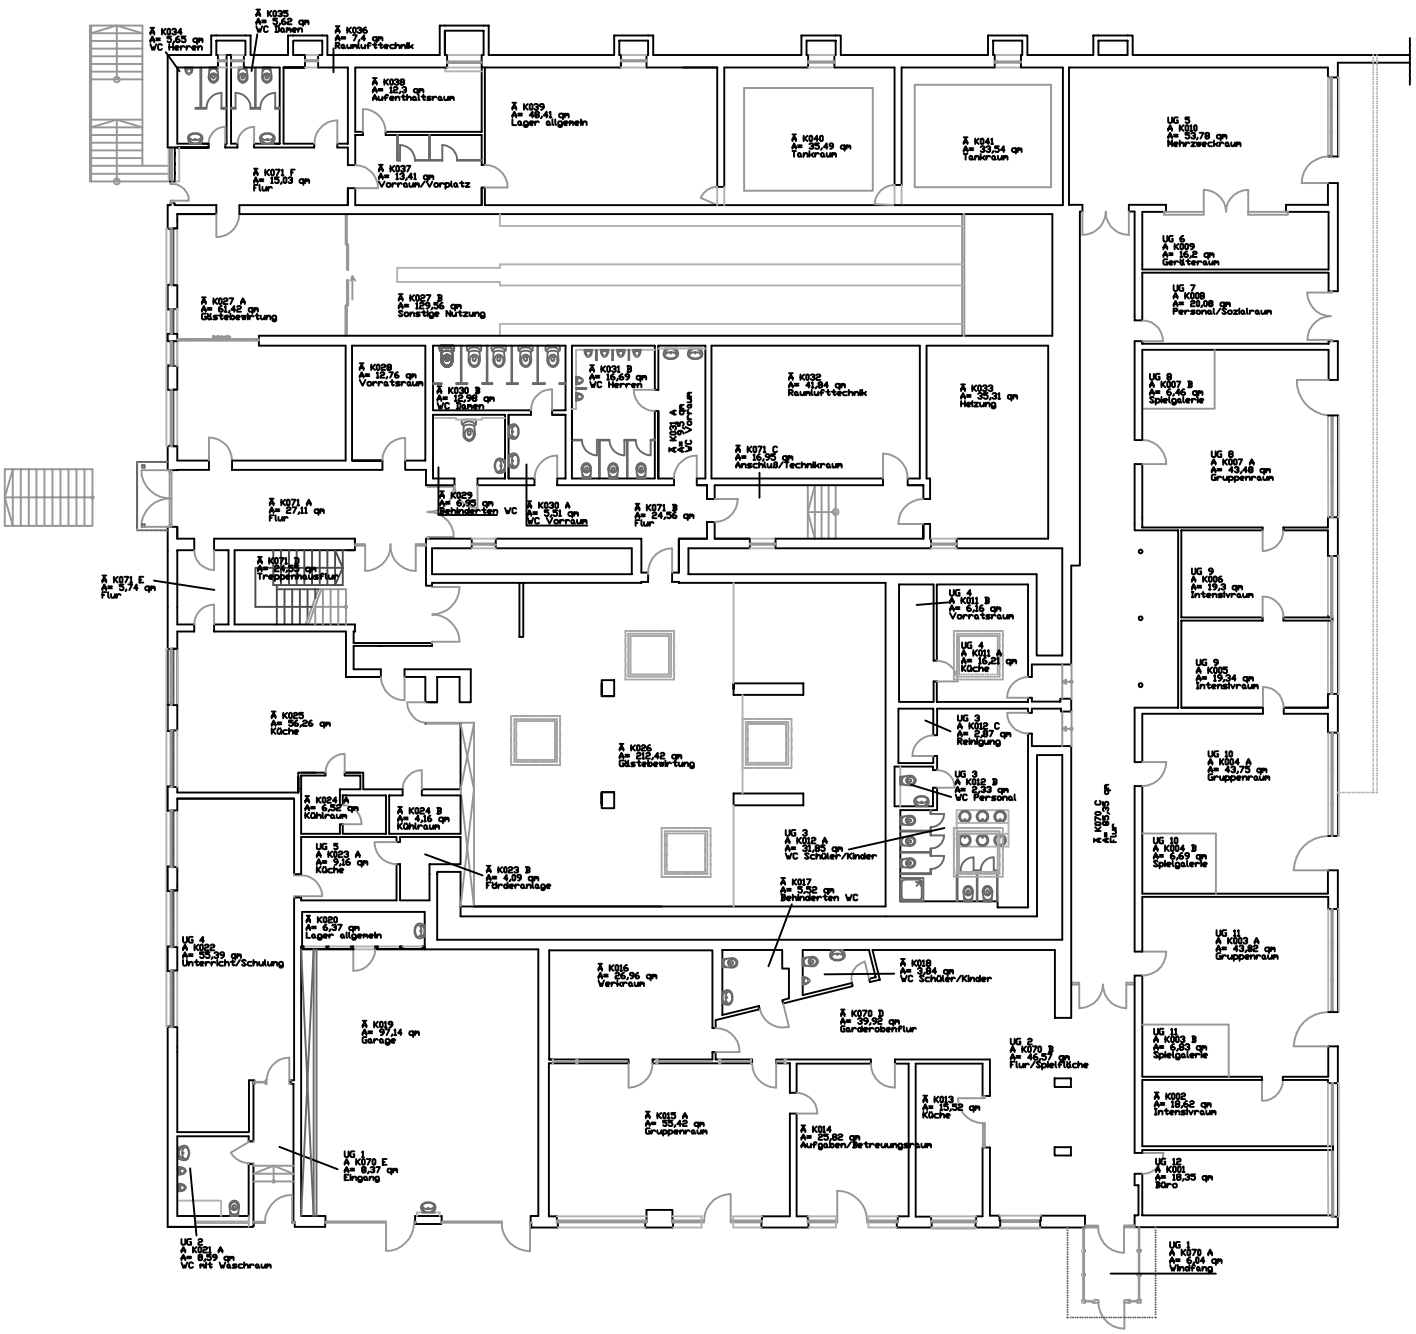

GME
Gebäudemanagement
Stadt Erlangen

Gemeindezentrum Frauenaurach

Bestandsplan Kellergeschoss
ohne Maßstab