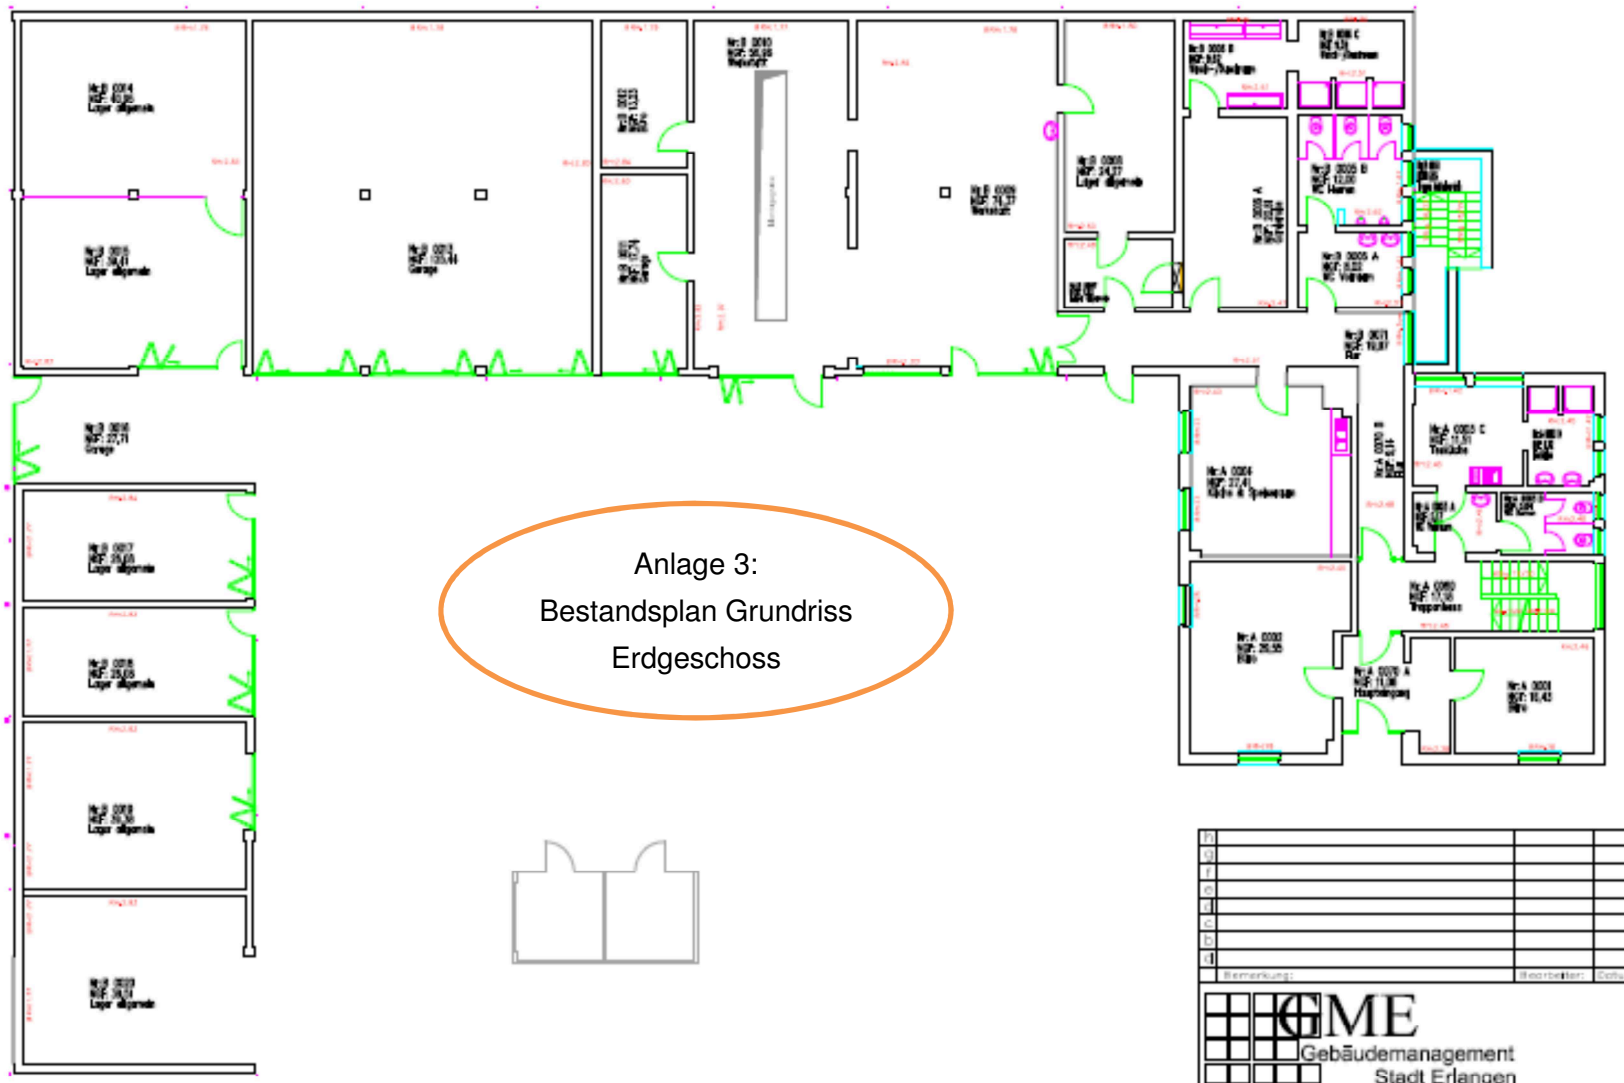

Anlage 3:
Bestandsplan Grundriss
Erdgeschoss

h		
g		
f		
e		
d		
c		
b		
a		
Bemerkung:	Bearbeiter:	Datum:

GME
Gebäudemanagement
Stadt Erlangen

Liegenschaft: A
Zentralfriedhof, Garten- u. Friedhofsamt

Komplex: 21 Verwaltung	Straße: Michael-Vogel-Strasse	Hausnr.: 0004
Gebäude: 1 Verwaltung.	Bauteil: A,B, Verwalt./ Garagentrakt	Geschoss: EG

Planbezeichnung:
BESTANDSPLAN
Grundriss EG

Zugehörige Zeichnungen:

Maßstab: 1: 100	Projekt-Nr.:	Blatt-Nr.: 2 von 3
Erstelldatum: 16.06.2007	Plotdatum: 29.06.2015	Gez.: Fuks