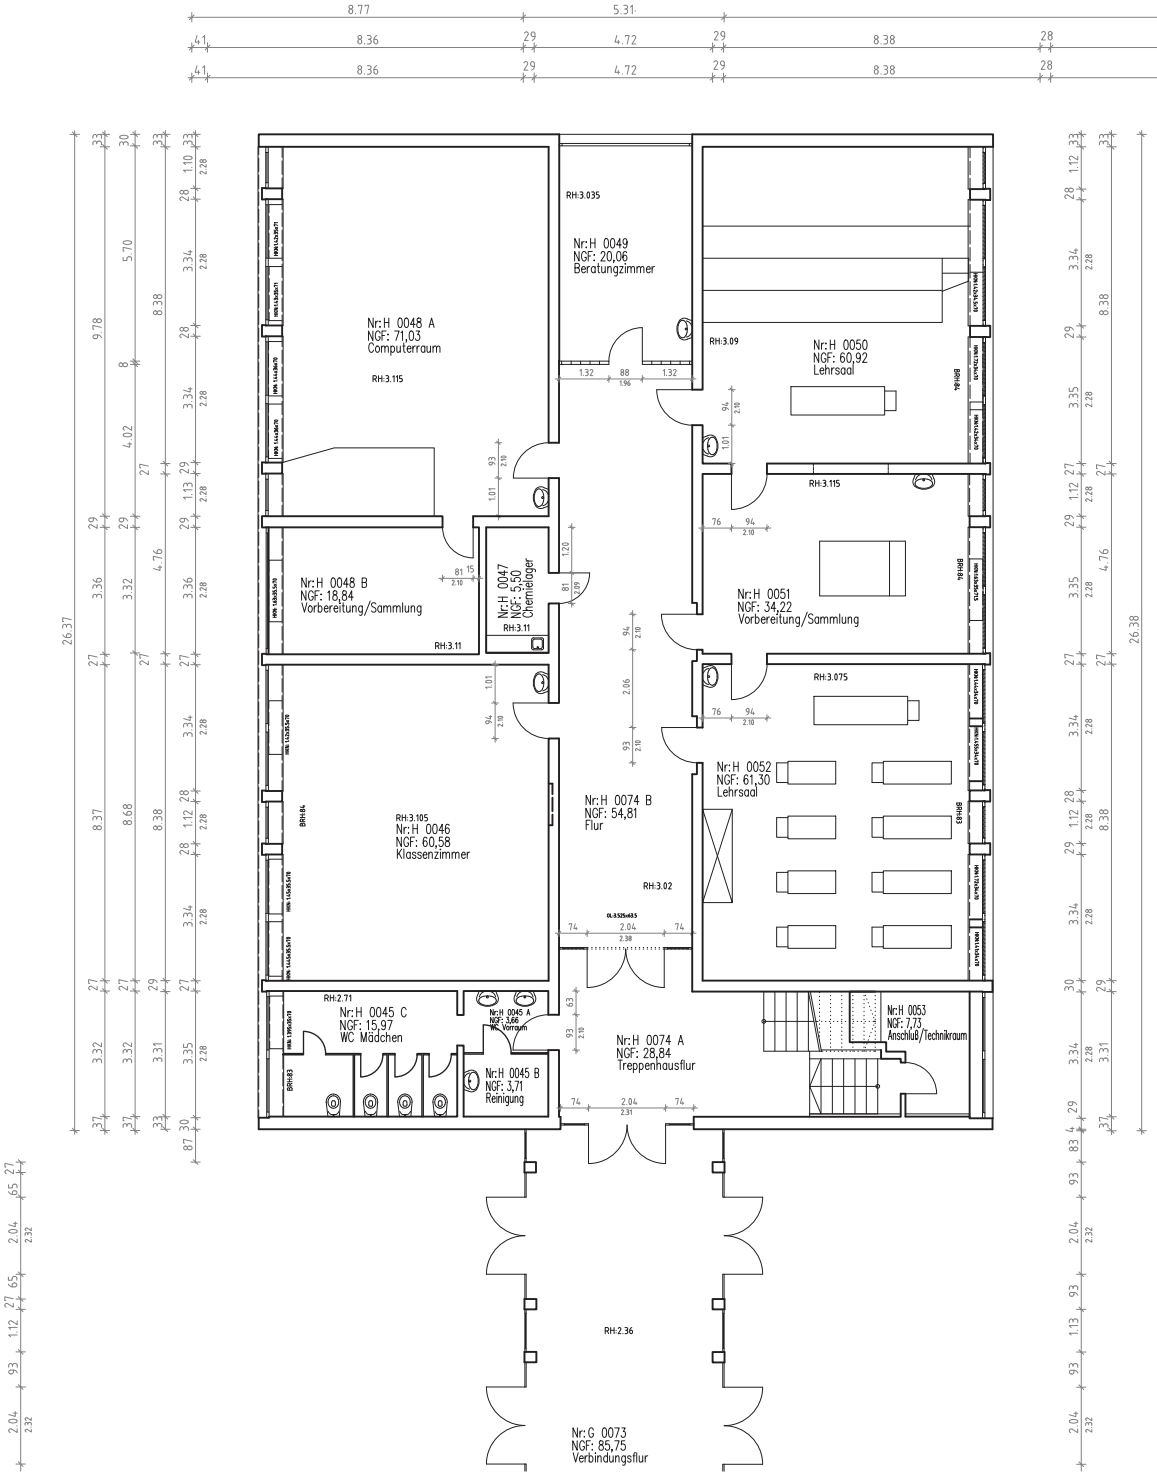

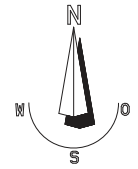

h			
g			
f			
e			
d			
c			
b			
a			
	Bemerkung:	Bearbeiter:	Datum:

GME
Gebäudemanagement
Stadt Erlangen

Liegenschaft: A
Gymnasium Fridericianum

Komplex: 232	Straße:		Hausnr.:
Gymnasium Fridericianum	Sebaldusstrasse		0037
Gebäude: 1	Bauteil: H	Geschoss:	Raum:
Schulgebäude	Nebentrakt	01	

Planbezeichnung:

BESTANDSPLAN
Grundriss 1. OG

Zugehörige Zeichnungen:

Maßstab:	Objekt-Nr.:	Blatt-Nr.:
1: 200	232A1_01	1 von 2
Erstelldatum: 18.04.2005	Plotdatum: 19.11.2021	Gez.: Denzler